


竣工図



平成 8 年度	工事番号 第 9 号
工事名	耐震性防火水槽(60m)設置工事
住 所	岩瀬郡鏡石町大字鏡田字 地内

位置 図 縮尺

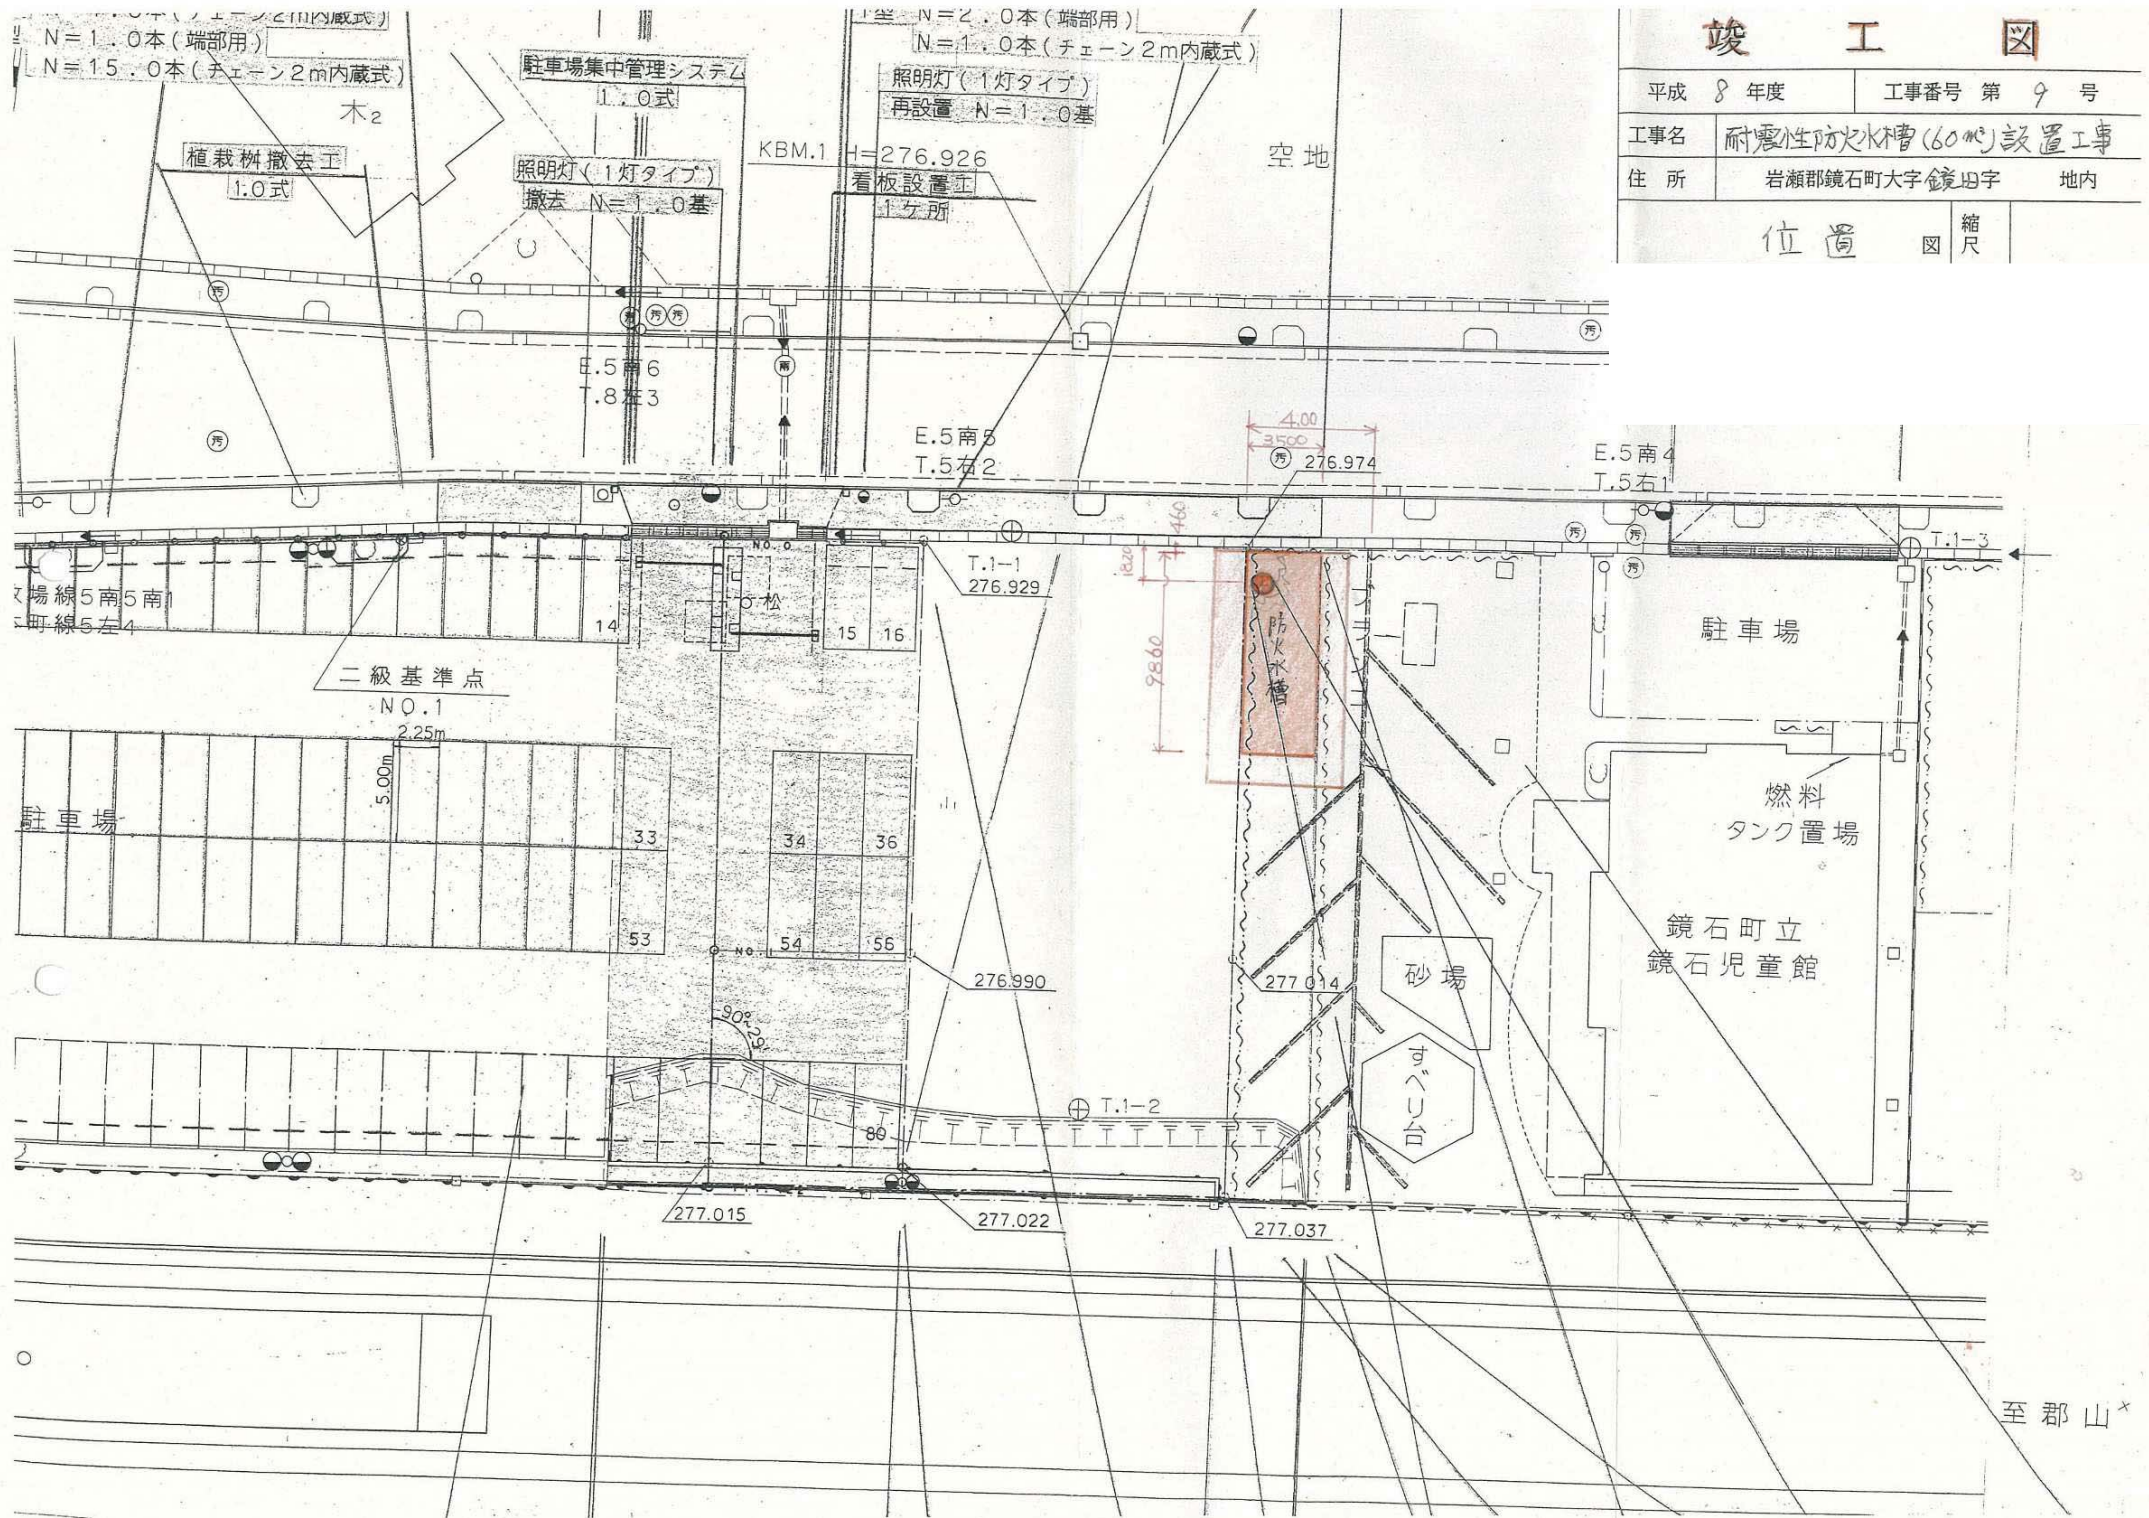


耐震性貯水槽

平面図

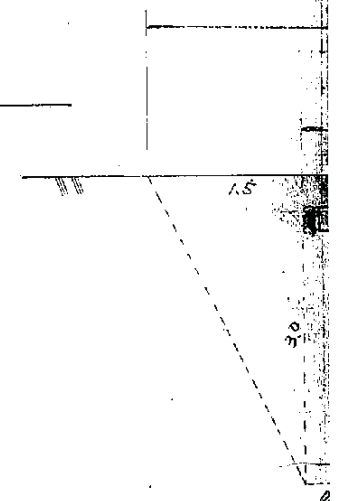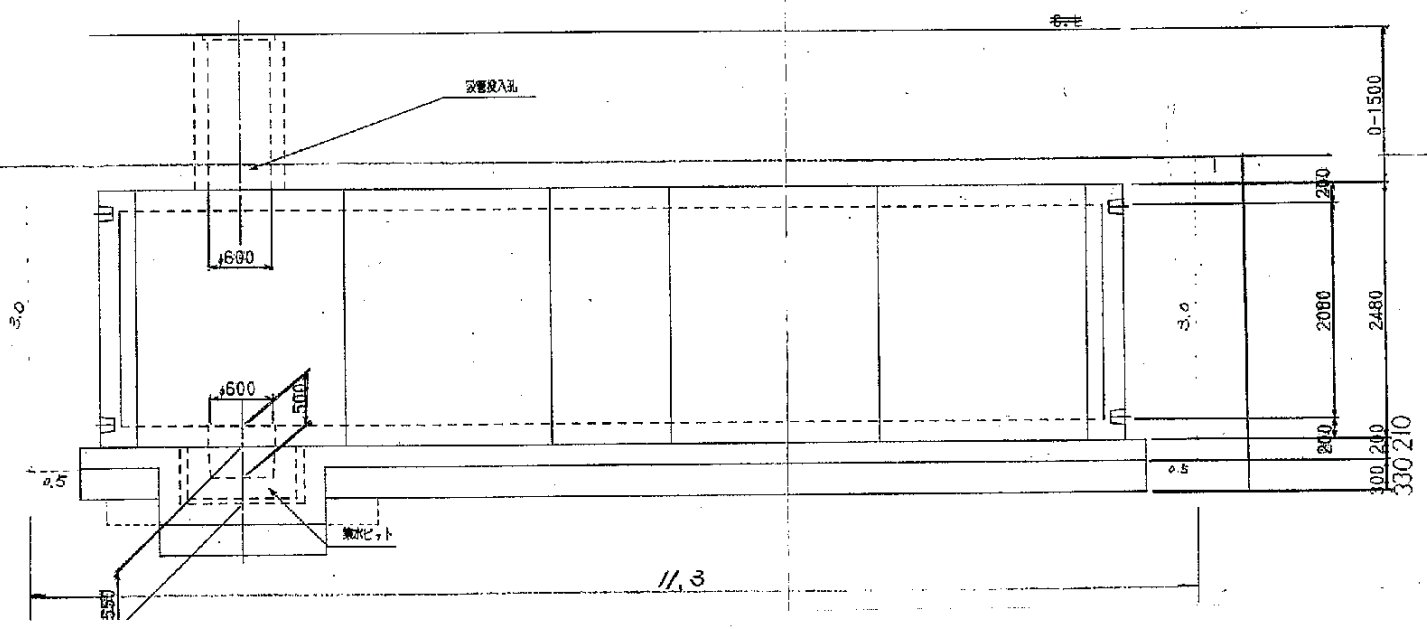


平面图

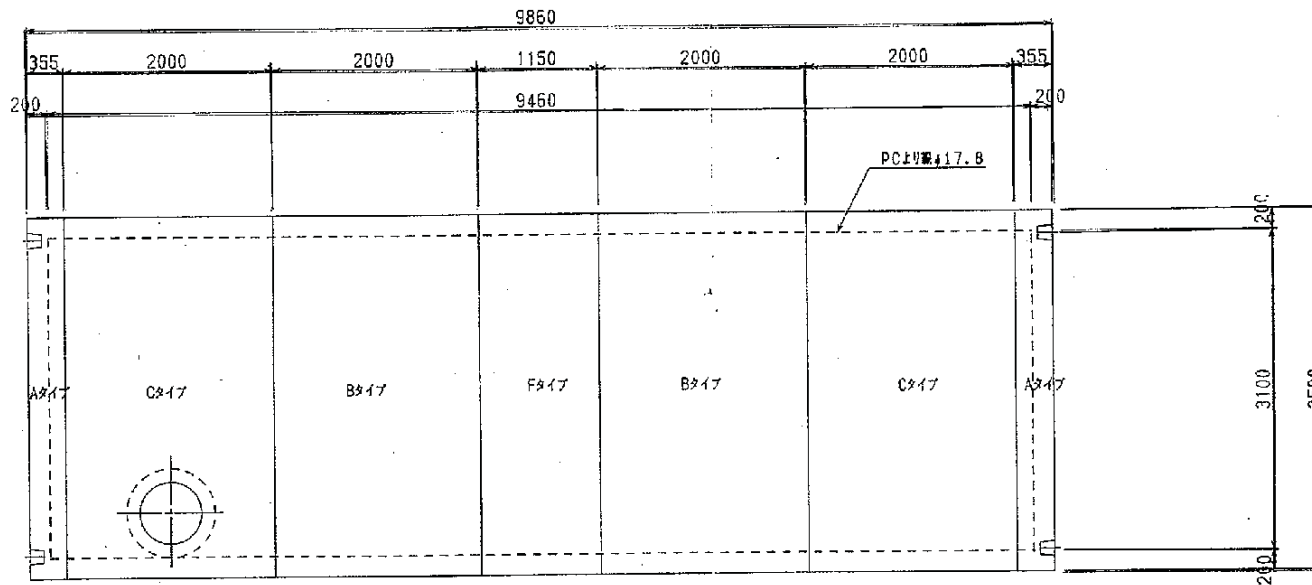

振
埋
残

ベース平面図

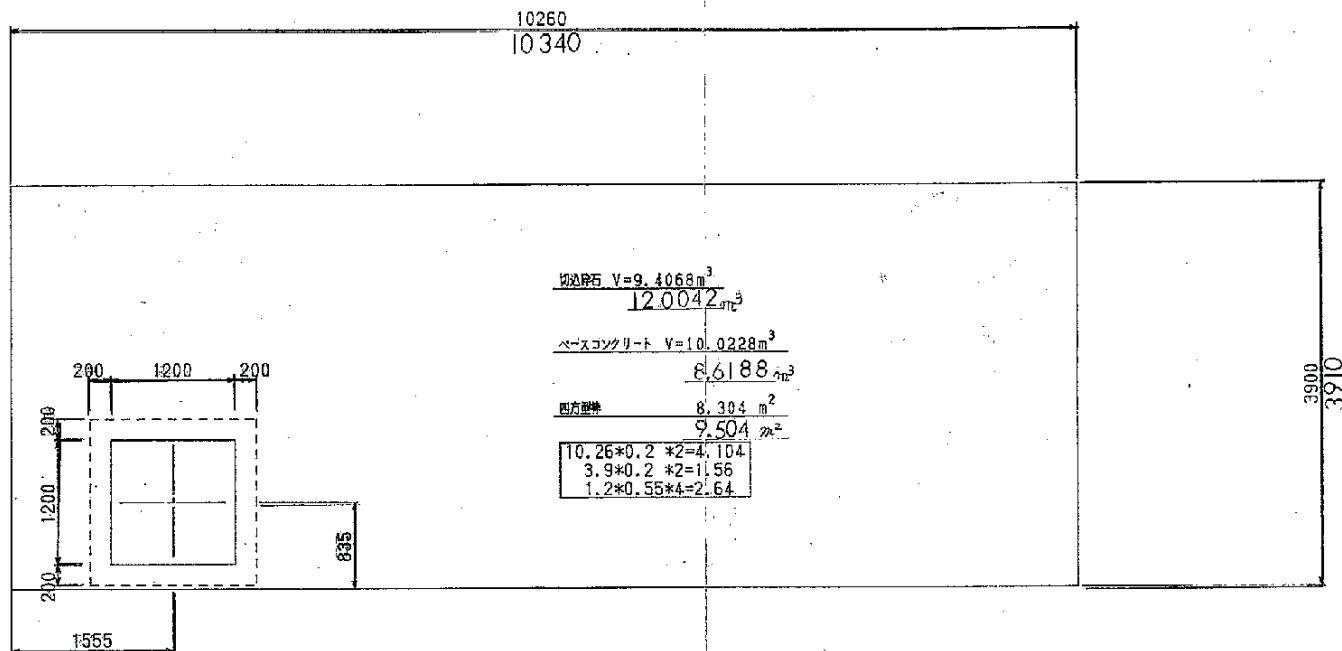

断面图

